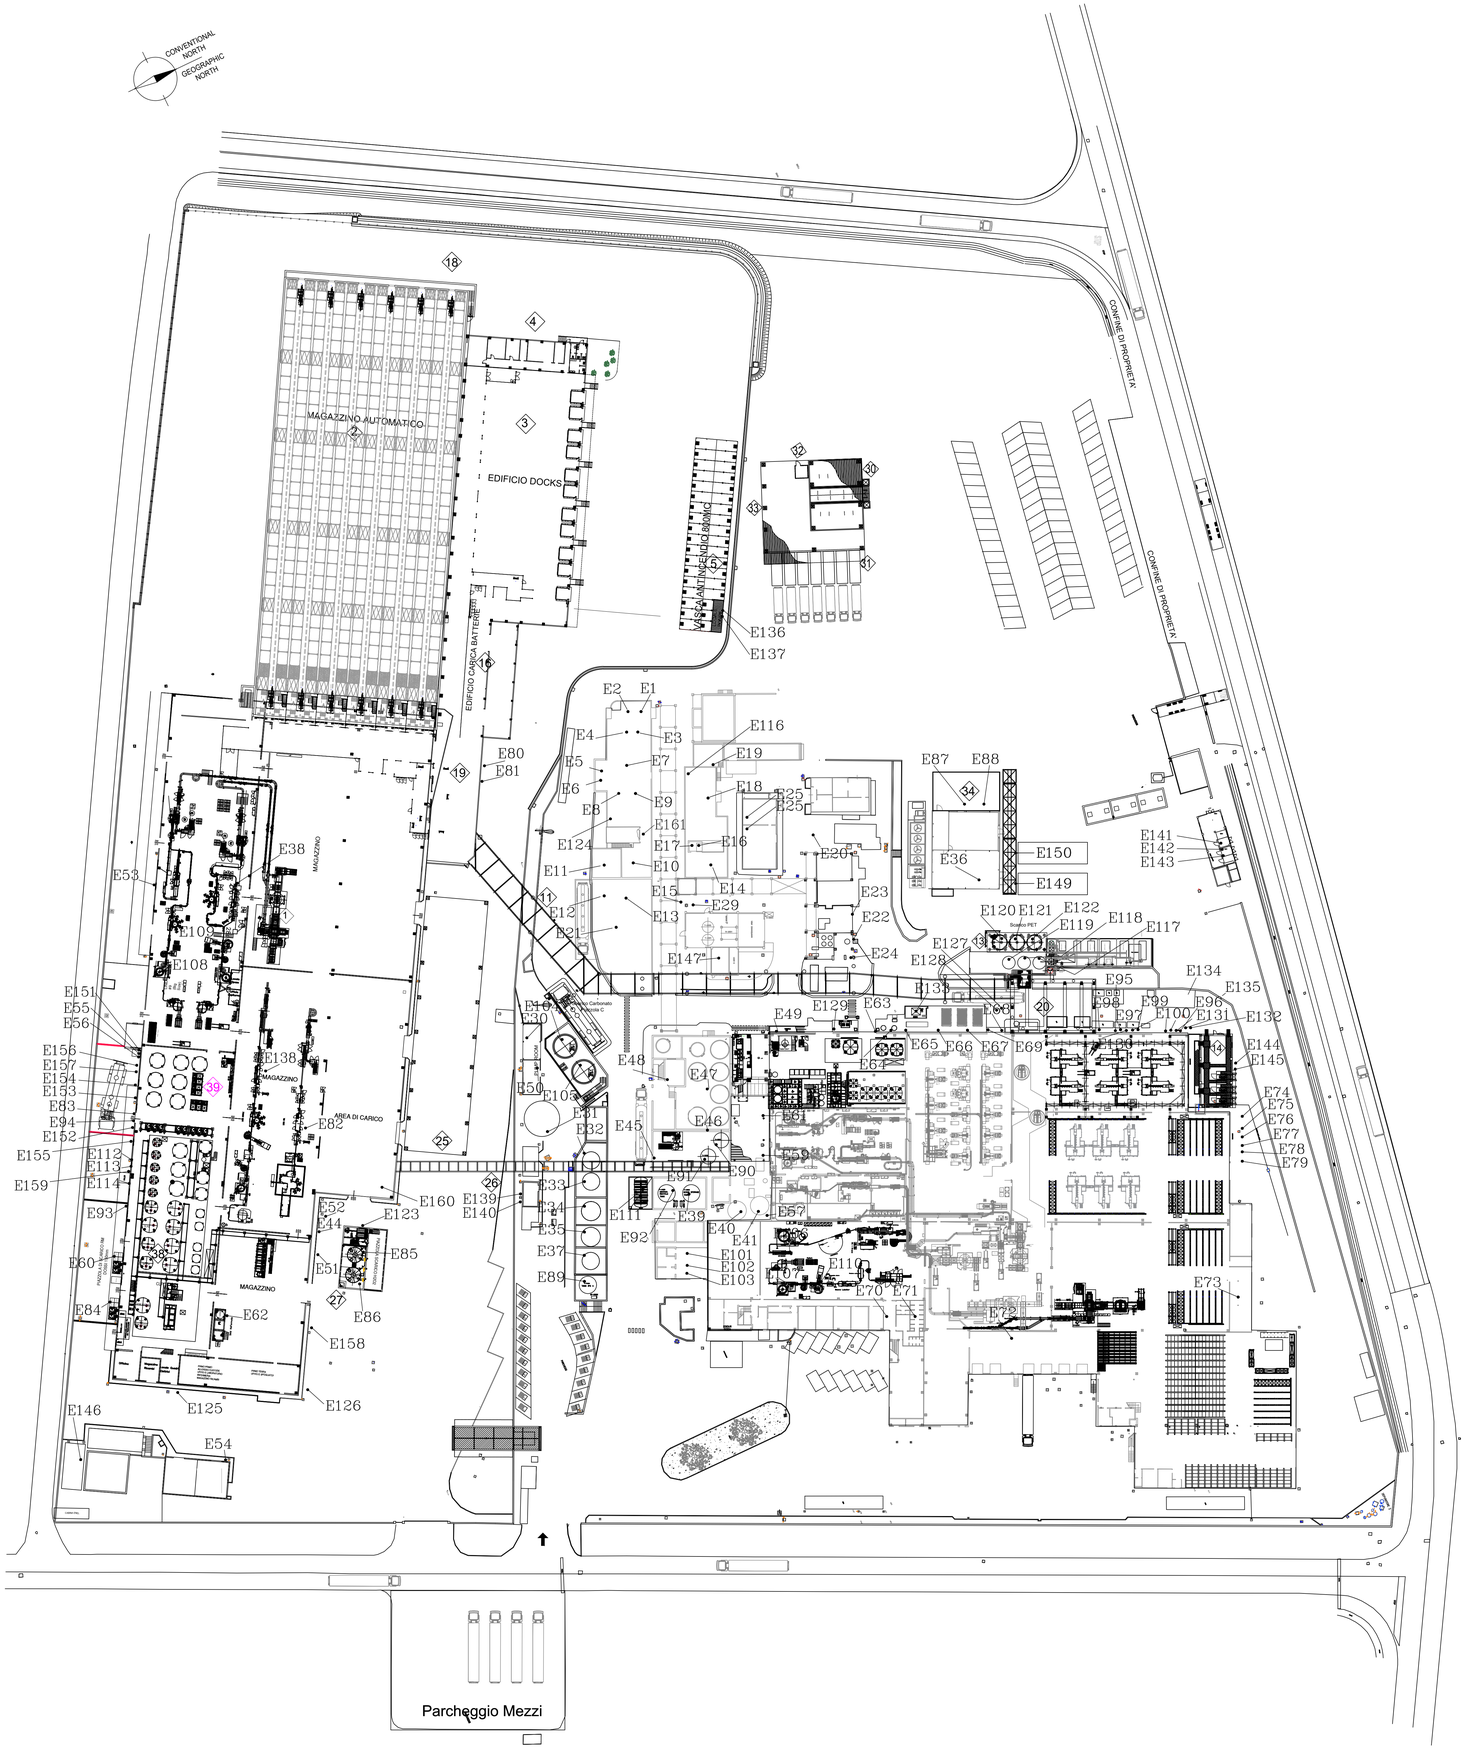

LEGENDA EMISSIONI

E1 : SFIATO SERBATOIO DISSOLUZIONE T-1101
E2 : SFIATO SERBATOIO DISSOLUZIONE CARBONATO DI SODIO
E3 : SFIATO SERBATOIO DI DOSAGGIO CHIMICI N.1
E4 : SFIATO SERBATOIO DI DOSAGGIO CHIMICI N.2
E5 : SFIATO SERBATOIO SOLUZIONE ALFA CELLULOSA
E6 : SFIATO SERBATOIO SOLUZIONE ALFA CELLULOSA
E7 : SFIATO SERBATOIO CHIARIFICATORE
E8 : SFIATO SERBATOIO FANGHI
E9 : SFIATO SERBATOIO SALAMOIA CHIARIFICATA
E10 : SFIATO SERBATOIO SALAMOIA FILTRATA
E11 : SFIATO SERBATOIO SODA CAUSTICA AL 50%
E12 : SFIATO SERBATOIO IPOCLORITO DI SODIO AL 14,5%
E13 : SFIATO SERBATOIO SODA CAUSTICA AL 20%
E14 : SFIATO SERBATOIO SALAMOIA SUPERPURIFICATA T1501
E15 : SFIATO SERBATOIO SALAMOIA SUPERPURIFICATA T1505
E16 : SFIATO SERBATOIO ACIDO CLORIDRICO AL 25% UNITA' TORRI
E17 : SFIATO SERBATOIO SODA CAUSTICA AL 20% UNITA' TORRI
E18 : SFIATO SERBATOIO DI DISSOLUZIONE SOLFITO DI SODIO
E19 : SFIATO SERBATOIO ACIDO CLORIDRICO AL 25%
E20 : SFIATO SERBATOIO ACQUA DEMINERALIZZATA
E21 : SFIATO GUARDIA IDRAULICA DEL CLORO DEL SERBATOIO DELL'IDROSSIDO DI SODIO
E22 : CAMINO FUMI CALDAIA BABCOCK
E23 : SCARICO GRUPPO ELETTROGENO IHHM
E24 : SFIATO SERBATOIO ACQUA SURRISCALDATA
E25 : SFIATO CAPPE DI LABORATORIO
~~E26 : SFIATO CAPPA DI LABORATORIO IHHM~~
~~E27 : SFIATO CAPPA DI LABORATORIO IHHM~~
~~E28 : SFIATO CAPPA DI LABORATORIO IHHM~~
E29 : SFIATO GUARDIA IDRAULICA IDROGENO
E30 : SCARICO GRUPPO ELETTROGENO
E31 : SFIATO SERBATOIO ACQUA DI PROCESSO
E32 : SFIATO SERBATOIO TENSIOATTIVO T20054
E33 : SFIATO SERBATOIO ALCOGUARD T20053
E34 : SFIATO SERBATOIO IPOCLORITO DI SODIO AL 14,5%
E35 : SFIATO SERBATOIO IPOCLORITO DI SODIO AL 14,5%
E36 : CAMINO FUMI DI COMBUSTIONE CHP
E37 : SFIATO SERBATOIO IPOCLORITO DI SODIO AL 14,5%
E38 : SFIATO SLEEVERATRICE LINEA 8
E39 : SFIATO SERBATOIO TENSIOATTIVO AE3AS
E40 : SFIATO SERBATOIO CANDEGGINA AL 3%
E41 : SFIATO SERBATOIO CANDEGGINA AL 3%
~~E42 : CAMINO FUMI CALDAIA MAKING~~
~~E43 : SFIATO ASPIRAZIONE LPD HDL~~
E44 : SFIATO FILLER LINEA 10
E45 : SFIATO SERBATOIO SOLUZIONE DICALITE
E46 : SFIATO ESTRATTORE SFIATI SERBATOI CANDEGGINA MAKING
E47 : SFIATO ESTRATTORE LOCALE SERBATOI MAKING
E48 : SFIATTO CAPPE DI LABORATORIO MAKING
E49 : SFIATO SERBATOIO DI DISSOLUZIONE BRIGHTNER
E50 : SCARICO FUMI MOTORE POMPA ANTINCENDIO
E51 : SFIATO FILLER LINEA 11
E52 : SFIATO LOCALE LINEA 10-11
E53 : SFIATO LOCALE LINEA 8-9
E54 : SFIATO LOCALE RETAIN SAMPLES
E55 : SFIATO BOX OZONIZZATORE
E56 : SFIATO BOX OZONIZZATORE
E57 : SFIATO IMPIANTO DI CONDIZIONAMENTO LOCALE LINEA #5
~~E58 : SFIATO FUMI FUSORI COLLA LINEA #4~~
E59 : SFIATO VAPORI RIEMPITRICE LINEA #4
E60 : SFIATO BOX PRESERVANTE
E61 : SFIATO VAPORI RIEMPITRICE LINEA #3
E62 : SFIATO ASPIRAZIONE SKID NaFormate
E63 : SFIATO FILTRO DEPOLVERIZZATORE LINEE #5 #3
E64 : SFIATO FILTRO DEPOLVERIZZATORE SOFFIATRICE M6 LINEA #6
E65 : SFIATO FILTRO DEPOLVERIZZATORE LINEA #4
E66 : SFIATO SCARICHI ARIA SOFFIATRICI LINEA #4
E67 : SFIATO SCARICHI ARIA SOFFIATRICI LINEE #5 #3
E68 : SFIATO SCARICHI ARIA SOFFIATRICI LINEA #6
E69 : SFIATO SISTEMA AERAZIONE LOCALE BLOWING HYPO
E70 : SFIATO SISTEMA CAPPE MENSA
E71 : SFIATO SISTEMA AERAZIONE SERVIZI IGIENICI
E72 : SFIATO CAPPA AREA BATTERIE CARRELLINI CARICO
E73 : SFIATO SISTEMA AREAZIONE LOCALE CARICA BATTERIE
E74 : SFIATO SOFFIANTE MIXER BLOWING
E75 : SFIATO DEPOLVERIZZATORE N#7
E76 : SFIATO DEPOLVERIZZATORE N#8
E77 : SCARICO SOFFIATRICE 1LT GENTILE
E78 : SCARICO SOFFIATRICE 1LT HDL
E79 : SFIATO ESTRATTORE LOCALE BLOWING #3
E80 : SFIATO ESTRATTORE LOCALE CARICA BATTERIE LAUNDRY
E81 : SFIATO ESTRATTORE LOCALE CARICA BATTERIE LAUNDRY
E82 : SFIATO SLEEVERATRICE LINEA 10
E83 : SFIATO SERBATOIO ACQUA OZONIZZATA LAUNDRY
E84 : SFIATO LOCALE ADDITIVI MAKING LAUNDRY
E85 : SFIATO SERBATOIO H2O2
E86 : SFIATO SERBATOIO H2O2
E87 : CAMINO FUMI CALDAIA CENTRALE TERMICA
E88 : CAMINO FUMI CALDAIA CENTRALE TERMICA
E89 : SFIATO SERBATOIO IPOCLORITO DI SODIO AL 14,5%
E90 : SFIATO SERBATOIO PRODOTTO FINITO CANDEGGIA AL 3%
E91 : SFIATO SERBATOIO PRODOTTO FINITO CANDEGGIA AL 3%
E92 : SFIATO SERBATOIO PRODOTTO RICICLO MINTAKA
E93 : SFIATO SERBATOIO SCRAP MAKING LAUNDRY
E94 : SFIATO SERBATOIO BATCH HDL
E95 : SFIATO SCARICHI ARIA SOFFIATRICI L#7
E96 : SFIATO SCARICHI ARIA SOFFIATRICI L#8-9
E97 : SFIATO DEPOLVERIZZATORE L#6
E98 : SFIATO DEPOLVERIZZATORE L#7
E99 : SFIATO DEPOLVERIZZATORE L#9 M1 L#8 M1
E100: SFIATO SISTEMA AERAZIONE LOCALE BLOWING PEROX
E101: LABORATORIO CHIMICO
E102: LABORATORIO MICROBIOLOGICO
E103: LABORATORIO CAPPA FLUSSO LAMINARE
E104 : SFIATO SERBATOIO DISSOLUZIONE CARBONATO DI SODIO
E105 : SFIATO SERBATOIO SOLUZIONE DI CARBONATO DI SODIO
E106 : SFIATO LINEA #6
E107 : SFIATO LINEA #7
E108 : SFIATO LINEA #8
E109 : SFIATO LINEA #9
E110 : SFIATO TUNNEL SLEVERATRICE LINEA #7
E111 : SFIATO SERBATOIO ACQUE DI RICICLO BBPP
E112 : SFIATO SERBATOIO REBLEND HDL
E113 : SFIATO SERBATOIO REBLEND HDL
E114 : SFIATO SERBATOIO REBLEND HDL
~~E115 : CAMINO FUMI CALDAIA CENTRALE TERMICA~~
E116 : SFIATO SERBATOIO SALAMOIA T-1502 A
E117 : SILOS RESINA 1
E118 : SILOS RESINA 2
E119 : SILOS RESINA 3
E120 : SILOS RESINA 4
E121 : SILOS RESINA 5
E122 : SILOS RESINA 6
E123 : SFIATO SERBATOIO DILUIZIONE H2O2
E124 : SFIATO SERBATOIO STOCCAGGIO TEMPORANEO ACQUA RICICLO
E125 : RICAMBIO ARIA SERVIZI IGIENICI PT
E126 : RICAMBIO ARIA SERVIZI IGIENICI 1P
E127 : SFIATI SOFFIANTE MIXER RESINA BLOWING
E128 : SFIATI SOFFIANTE MIXER RESINA BLOWING
E129 : SFIATO UTA PACKING LINEA 3 E LINEA 4
E130 : SFIATI SOFFIANTE MIXER BLOWING
E131 : SFIATI SOFFIANTE MIXER BLOWING
E132 : SFIATI SOFFIANTE MIXER BLOWING
E133 : SFIATO VASCA CHILLER BLOWING
E134 : SFIATO DEPOLVERIZZATORE LINEA 9 -M1-M2
E135 : SFIATO SCARICHI ARIA SOFFIATRICI LINEA 9-M1-M2
E136 : SCARICO FUMI MOTORE POMPA ANTINCENDIO N.1
E137 : SCARICO FUMI MOTORE POMPA ANTINCENDIO N.2
E138 : SFIATO SLEEVERATRICE LINEA 11
E139 : ESTRATTORE ARIA CABINA ELETTRICA N.1
E140 : ESTRATTORE ARIA CABINA ELETTRICA N.1
E141 : ESTRATTORE ARIA CABINA ELETTRICA N.2
E142 : ESTRATTORE ARIA CABINA ELETTRICA N.2
E143 : ESTRATTORE ARIA CABINA ELETTRICA N.2
E144 : ESTRATTORE ARIA CABINA ELETTRICA N.3
E145 : ESTRATTORE ARIA CABINA ELETTRICA N.3
E146 : ESTRATTORE ARIA CABINA ELETTRICA N.4
E147 : ESTRATTORE ARIA CABINA TR IHHM
~~E148 : CALDAIA MOBILE HDL (Potenza c.a 800 kw)~~
E149 : CAMINO FUMI DI COMBUSTIONE CHP
E150 : CAMINO FUMI DI COMBUSTIONE CHP
E151 : SFIATO LOCALE BOX OZONO
E152 : SFIATO SERBATOIO BATCH SC
E153 : SFIATO SERBATOIO HLAS
E154 : SFIATO SERBATOIO HLAS
E155 : SFIATO GLOVE BOX WEIGHT SYSTEM SC
E156 : SFIATO SERBATOIO HLAS
E157 : SFIATO SERBATOIO HLAS
E158 : SFIATO UTA LOCALE MAKING LAUNDRY X1
E155 : SFIATO UTA LOCALE MAKING LAUNDRY X2
E160 : SFIATO UTA LOCALE X3B
E161 : SFIATO SERBATOIO T-1302A

LOCALE
1 – EDIFICIO SEROPLAST
2 – MAGAZZINO AUTOMATICO
3 – DOCKS DI CARICO
4 – UFFICI DOCKS
5 – VASCA ANTINCENDIO
6 – LOCALE POMPE
11 – TUNNEL TRASPORTO PALLET
12 –BACINO DI CONTENIMENTO SERBATOI
13 – BASAMENTO SILOS
14 – CABINA ELETTRICA 3
15 – LOCALE SERBATO BUFFER
16 – AMPLIAMENTO TUNNEL E LOCALE CARICABATTERIE
18 – CORRIDOIO DI SICUREZZA INTERRATO
19 – AMPLIAMENTO PER TUNNEL LATO SEROPLAST
20 – AMPLIAMENTO PER TUNNEL LATO FATER
21 – TETTOIA MATERIE PRIME MAKING
24 – TETTOIA COPERTA PER ESAUSTI FILTRI
25 – TETTOIA EDIFICIO EX SEROPLAST
26 – PIPE RACK
27 – BACINO DI CONTENIMENTO SERBATOI
30 "AREA COPERTA "SCHIFEZIONAMENTO"
31 –TETTOIA PRESSE
32 –BOX OPERATORE
33 –AREA COPERTA MICRORACCOLTA
34 –LOCALE CALDAIA
35 –LOCALE FILTRI –1Y-
36–BACINO SERBATOIO HYPO
37 "SERBATOIO TEMPORANEO BBPP "SCRAP
38 –IMPIANTO PRODUZIONE PEROX
39 –IMPIANTO PRODUZIONE HDL–SC

Revisione Revision	DATA Date	DESCRIZIONE – DESCRIPTION	DISEGN. Prepared	CONTR. Checked	APPROV. Approved
14	SET.2023	EMESSO PER AIA	FATER	FATER	FATER
13	SET.2022	EMESSO PER AIA	FATER	FATER	FATER
12	MAG.2022	EMESSO PER AIA	FATER	FATER	FATER
11	MAR.2022	EMESSO PER AIA	FATER	FATER	FATER
10	GIU.2020	EMESSO PER AIA	FATER	FATER	FATER
9	SET.2019	EMESSO PER AIA	FATER	FATER	FATER
8	APR.2019	EMESSO PER AIA	FATER	FATER	FATER
7	NOV.2018	EMESSO PER AIA	FATER	FATER	FATER
6	GEN.2018	EMESSO PER AIA	ITP	FATER	FATER
5	NOV.2017	EMESSO PER AIA	FATER	FATER	FATER
4	APR.2017	EMESSO PER AIA	PLANTEC	FATER	FATER
3	MAR.2017	EMESSO PER VIA	PLANTEC	FATER	FATER
2	OTT.2016	EMESSO PER VIA	PLANTEC	FATER	FATER
1	MAG.2016	EMESSO PER VIA	PLANTEC	FATER	FATER
0			PLANTEC	P&G	P&G

fater
Stabilimento di Campochiaro (CB) - Italy

DIS. N. 001

PROGETTO SOSTITUZIONE LUCERNAI LOCALI 20–16 STATO COMPARATO

COMM. – Job PEG423

SCALA – Scale 1:100

A termine di legge la PLANTEC S.r.l. si riserva la proprietà del presente disegno e ne vieta la riproduzione o la comunicazione a terzi senza il proprio benestare.

This drawing is legally exclusive property of PLANTEC S.r.l. and it can be neither reproduced nor shown to third parties without our written assent.

SOSTITUISCE IL – replaces n.r. of
SOSTITUITO DAL – Replaced by