Pianta piano terra - quota +2.95 +4.15

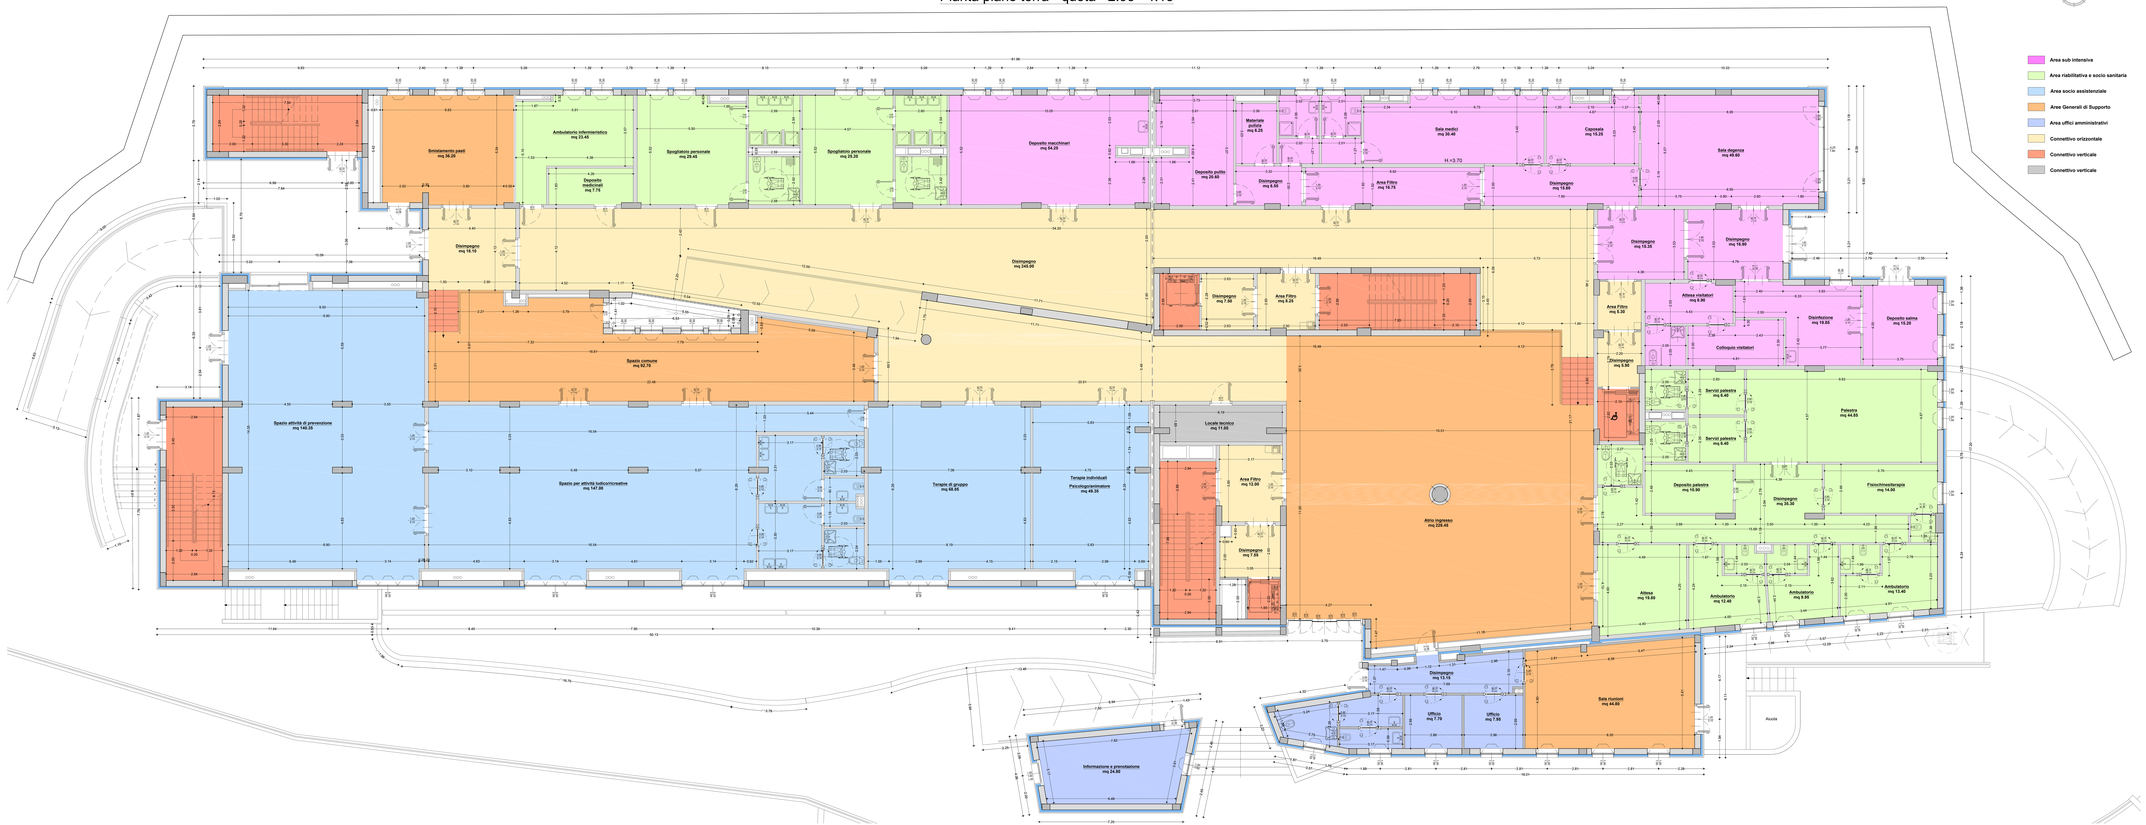

REGIONE MOLISE

AZIENDA SANITARIA REGIONALE MOLISE

Comune di Colletorto (CB)

Realizzazione di una Residenza Sanitaria Assistenziale da 60 posti letto

art. 20 legge n. 67/88

AS-BUILT
ARCHITETTONICI
scala 1:100
formato A0

Progettista
Arch. Maria Carmela Petrucci

Responsabile del Procedimento
Ing. Donatantonio Spallone

MAGGIO 2017