Pianta piano primo - quota +6.95 +8.15

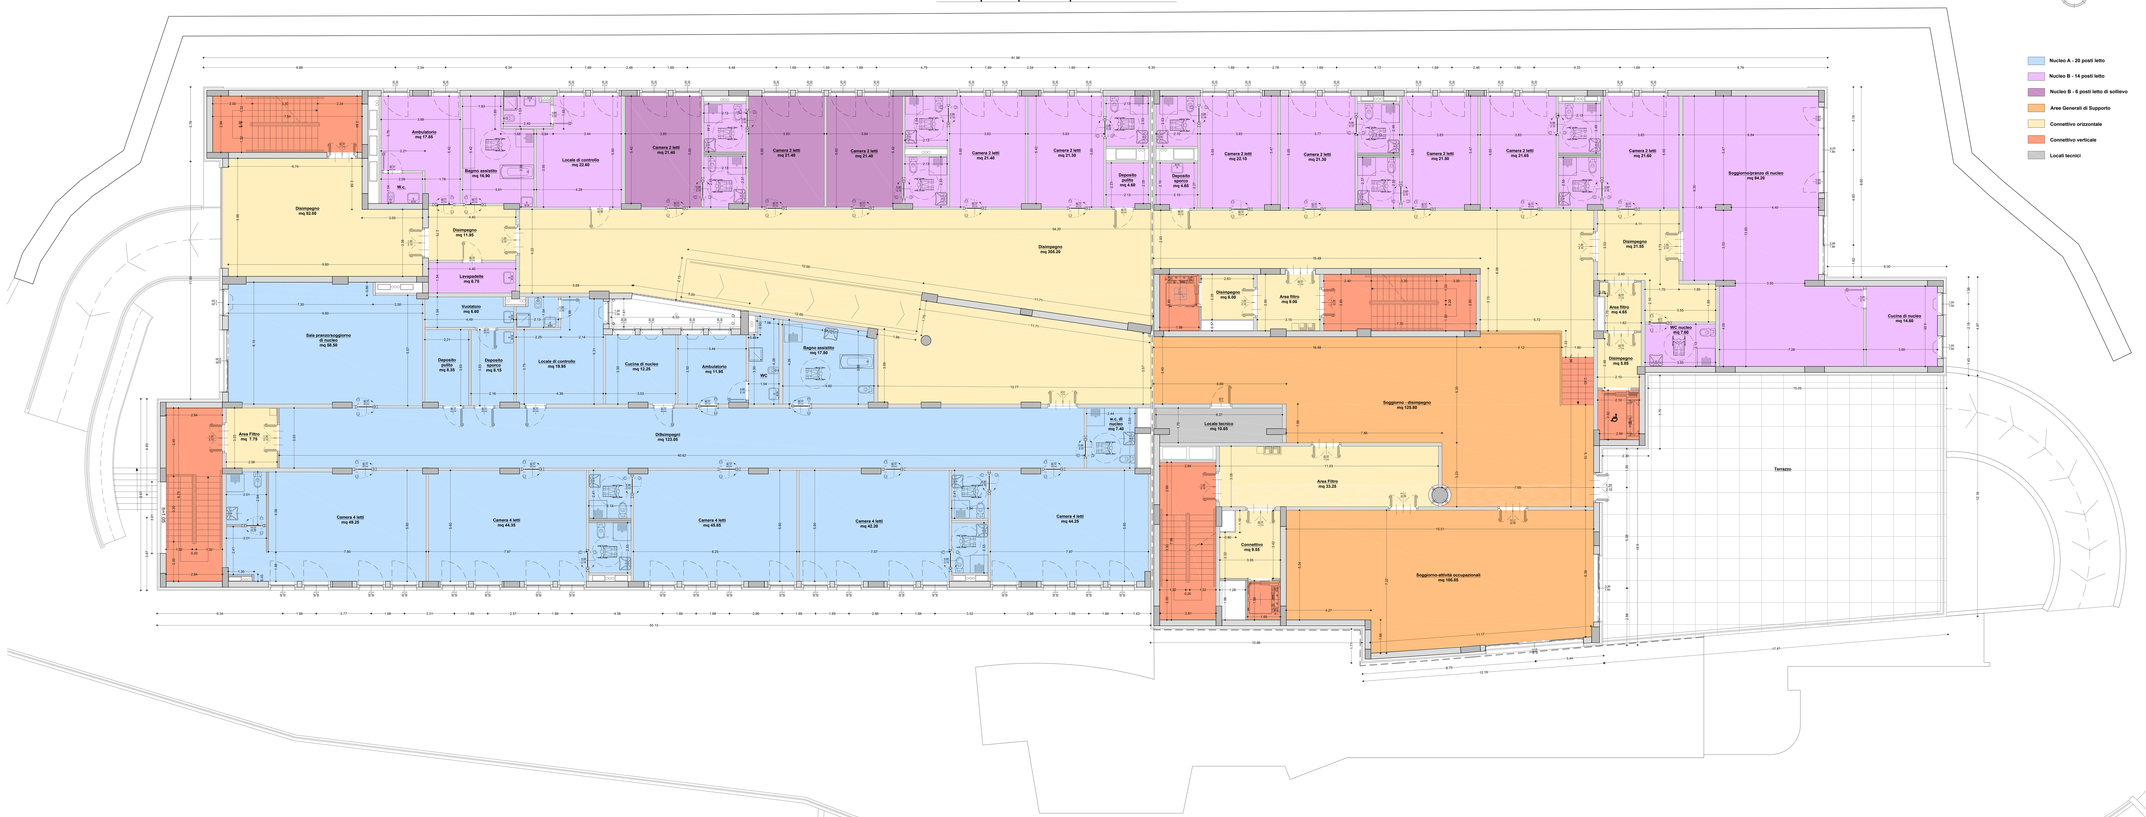

REGIONE MOLISE

AZIENDA SANITARIA REGIONALE MOLISE

Comune di Colletorto (CB)

Realizzazione di una Residenza Sanitaria Assistenziale da 60 posti letto

art. 20 legge n. 67/88

AS-BUILT
ARCHITETTONICI
scala 1:100 - 1:200
cod. elab. ASB_AR
aca-ASB - ASB_AR

Progettista Incaricato
Arch. Maria Carmela Fiscaletti

Il Responsabile del Procedimento
Ing. Giovambattista Sanfilippo

MAGGIO 2017