# Pianta piano secondo - quota +10.95 +12.15

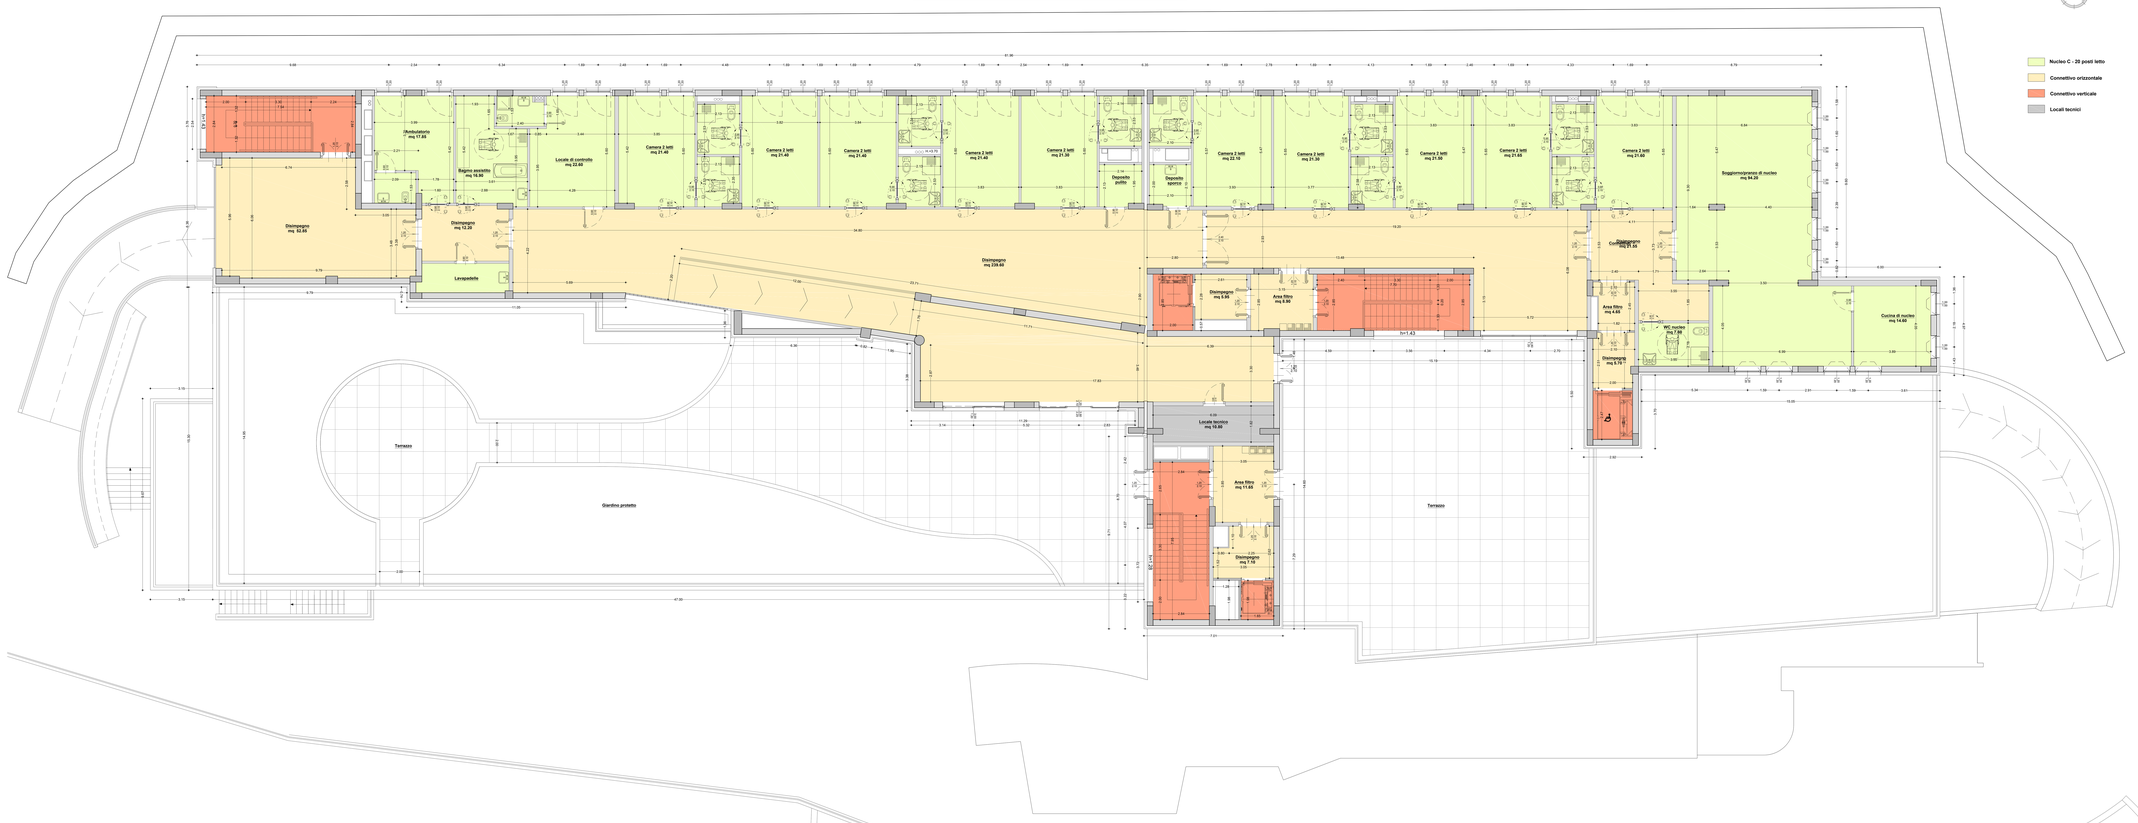


REGIONE MOLISE

AZIENDA SANITARIA REGIONALE MOLISE

*Comune di Colletorto (CB)*

**Realizzazione di una Residenza Sanitaria Assistenziale da 60 posti letto**

*art. 20 legge n. 67/88*


**AS-BUILT**
**ARCHITETTONICI**
arch. Maria Carmela Fraccalvieri
arch. Ilaria Fraccalvieri
arch. Ilaria Fraccalvieri
arch. Ilaria Fraccalvieri


Progettista Incaricato
arch. Maria Carmela Fraccalvieri

Ordine degli Architetti, Pianificatori, Paesaggisti e Conservatori della Provincia di Campobasso

Il Responsabile del Procedimento
Ing. Giovambattista Sardone

MARZO 2017